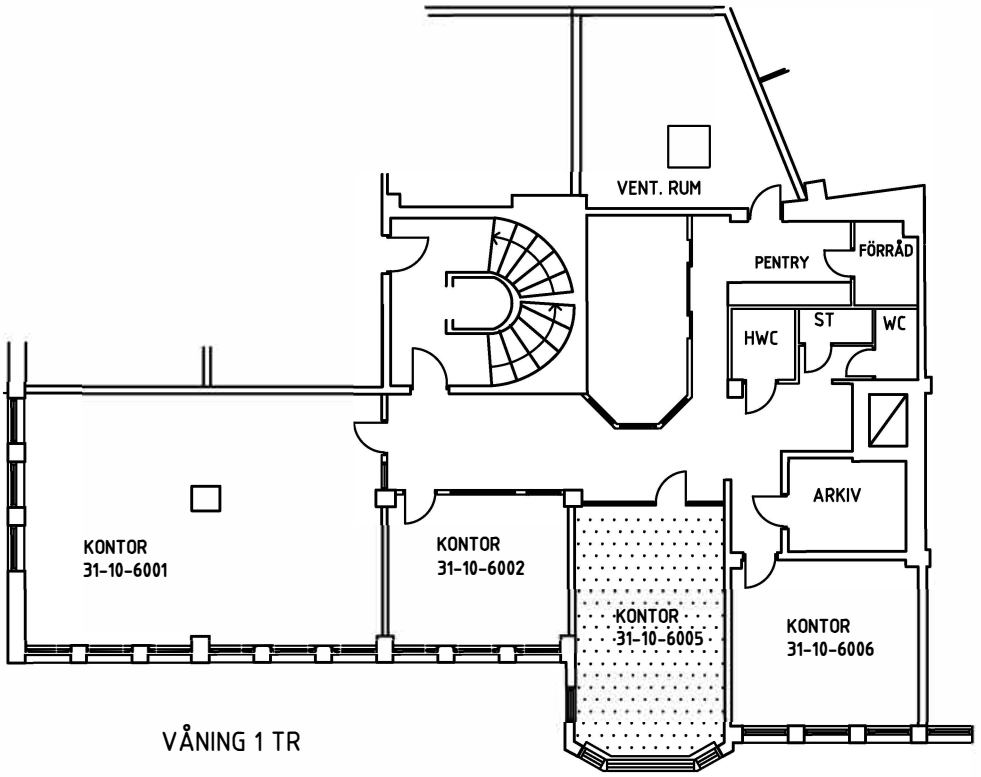


VÅNING 1 TR

MARKERAD YTA AVSER EGEN DEL I KONTORSHOTELLET

0 0,5 1 2,5 5 m

BET	ANT	ÄNDRINGEN AVSER	SIGN	DATUM

RELATIONSHANDLING

BAGGEN 23, LINKÖPING

LINDSTÉN BAGGEN 23 AB
Klostergatan 26
582 23 Linköping
tel 013 - 31 41 11
e-mail eva@lindstens.se

UPPDRAG NR	RITAD AV	HANDLÄGGARE
	BT	EL

DATUM 2009-05 ANSVARIG

LOKAL NR 31-10-6005
ÅGATAN 39
VÅNING 1 TR

SKALA	NUMMER	BET
1:200	A0:6005	