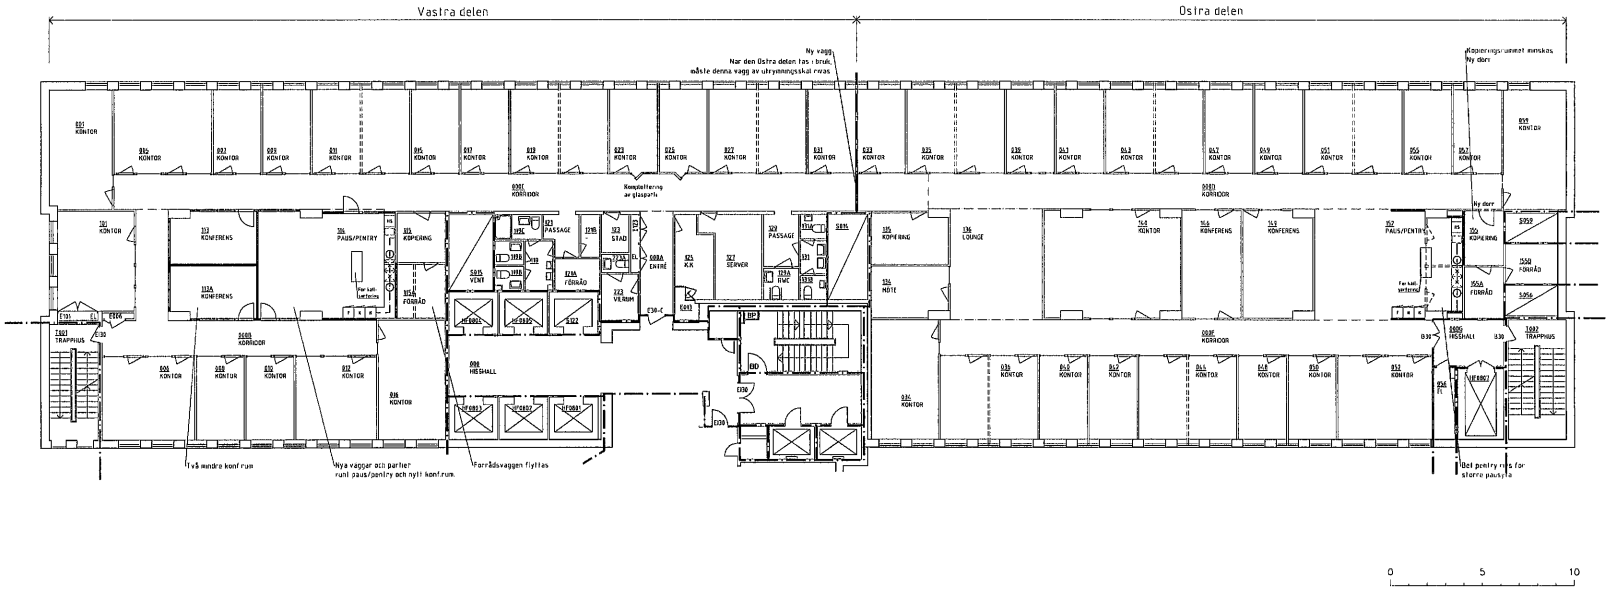

Telefonfabriken 1 Hus 08, pl 01 Ritningen redovisar endast omfattningen av förhyrda lokaler Skala 1:250 Sign hyresvärd	RITNING Avtal nr: 2008-F006 Ritningsbilaga: 2, sida 1 Datum: Sign hyresgäst

(c) ARDSGRUPPEN Arkitekter AB
S:\PROJEKT\TELEFONFABR_HUS_08\KOLONEN_7\SKISSER_OCH_3D\SKISSER\A\MODELLER\A30-P0001- SKISS90207FDWG.DWG
XREFS
TID 16.23 DATUM 2010-12-21