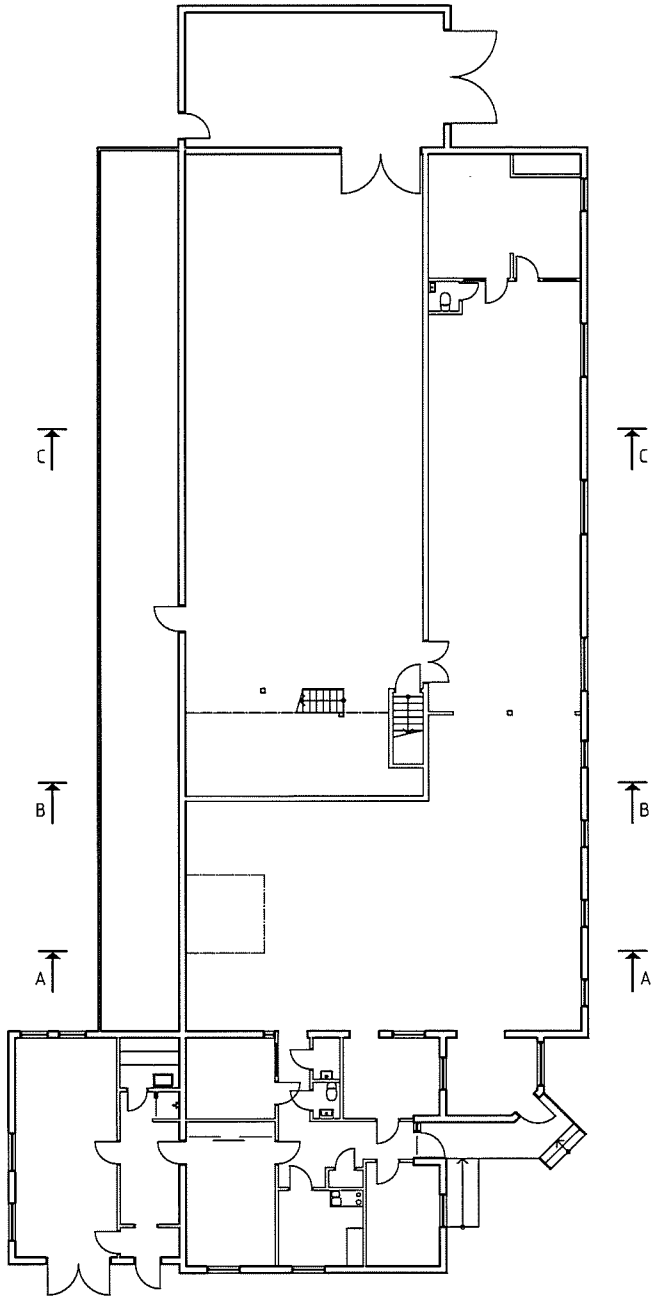

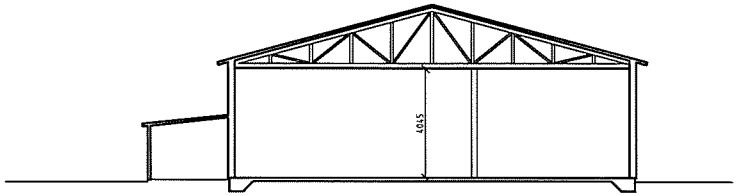

SEKTION C-C
1:100

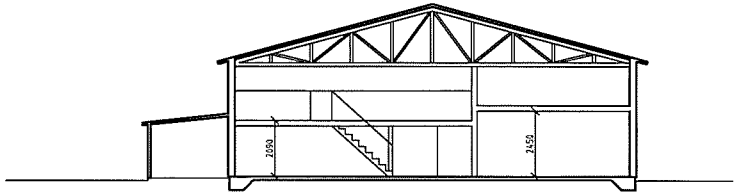

SEKTION B-B
1:100

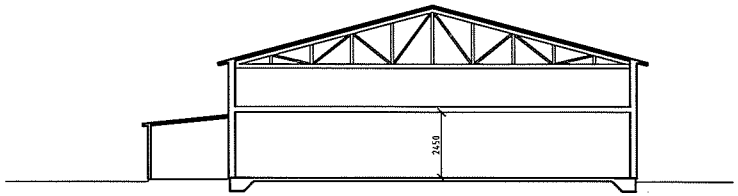

SEKTION A-A
1:100

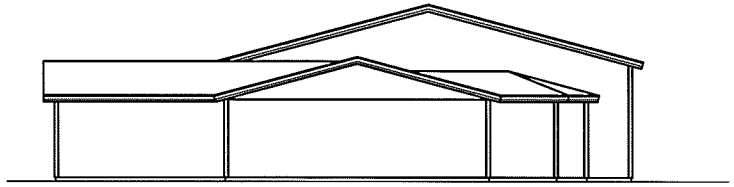

METER
0 1 2 3 4 5 10

BET	ANT	ÄNDRINGEN AVSER	SIGN	DATUM
-	-	-	-	-

RELATIONSRITNING

SLÄPVAGNEN 2
SKIGO

SKIGO

UPPDRAG NR	RITAD AV	HANDLÄGGARE
	M.TAVER	J LUNDBERG

DATUM 2011-
ANSVARIG CHRISTER MAJBÄCK

OM- OCH TILLBYGGNAD KONTOR/LAGER
PLAN, SEKTIONER OCH FASADER

- RELATIONSRITNING
- ARBETSRITNING
- FÖRFRÅGNINGSUNDERLAG
- BYGGLOVSRITNING
- FÖRHANDSKOPIA

Föreningsgatan 7c
981 31 Kiruna
Tel. 0980-809 30
Mob. 070-57 809 30
Fax. 0980-136 20

Tavér Byggkonsult AB

ARB.NR	RITAD AV	HANDLÄGGARE
11-318	MT	M TAVÉR

DATUM 2011-
ANSVARIG MAGNUS TAVÉR

SKALA	NUMMER	BET
1:100	R1	